

Deckblatt



18
WA140-10,00 Einebene


1933/1

1933

-Wiese-

← Mast 19

~~-278.4-~~
~~-274.7-~~

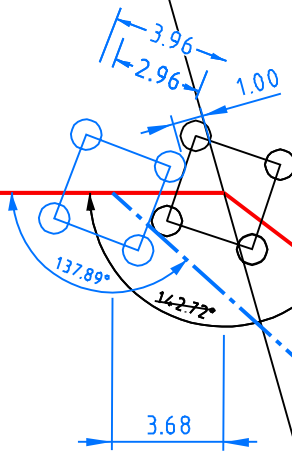

1932

-Wiese-

~~-148.9-~~
~~-68.9-~~

Mast 17 →

Planfeststellungsunterlage

Bayreuth,
E.ON Netz GmbH

17.07.2012

[Signature]

[Signature]

Änderung (21.05.2012) : Verschiebung Mast 18 um 3,68 m in Richtung Mast 19

			Maststandortskizze		Maßstab 1:250			
gezeichnet	Balsen	13.07.06	110-kV-Leitung Rottersdorf - Sand Maststandort Nr. 18			Format	Bl.-Nr.	Anz. Bl.
geprüft	Staatz	25.05.12				A4	18	37
geändert	Bilobrck	21.05.12				e-on Netz		
GA Hochspannung Leitungsbau								