




380-kV-Ltg. Altheim - Matzenhof
Teilabschnitt 2: 380-kV-Ltg. Adlkofen-Matzenhof B152

Wegenutzungsplan
Mast Nr. 121(B116) - Mast Nr. 39(B152)
Rückbau B104 Mast Nr. 26 - Mast Nr. 83
2. Deckblatt

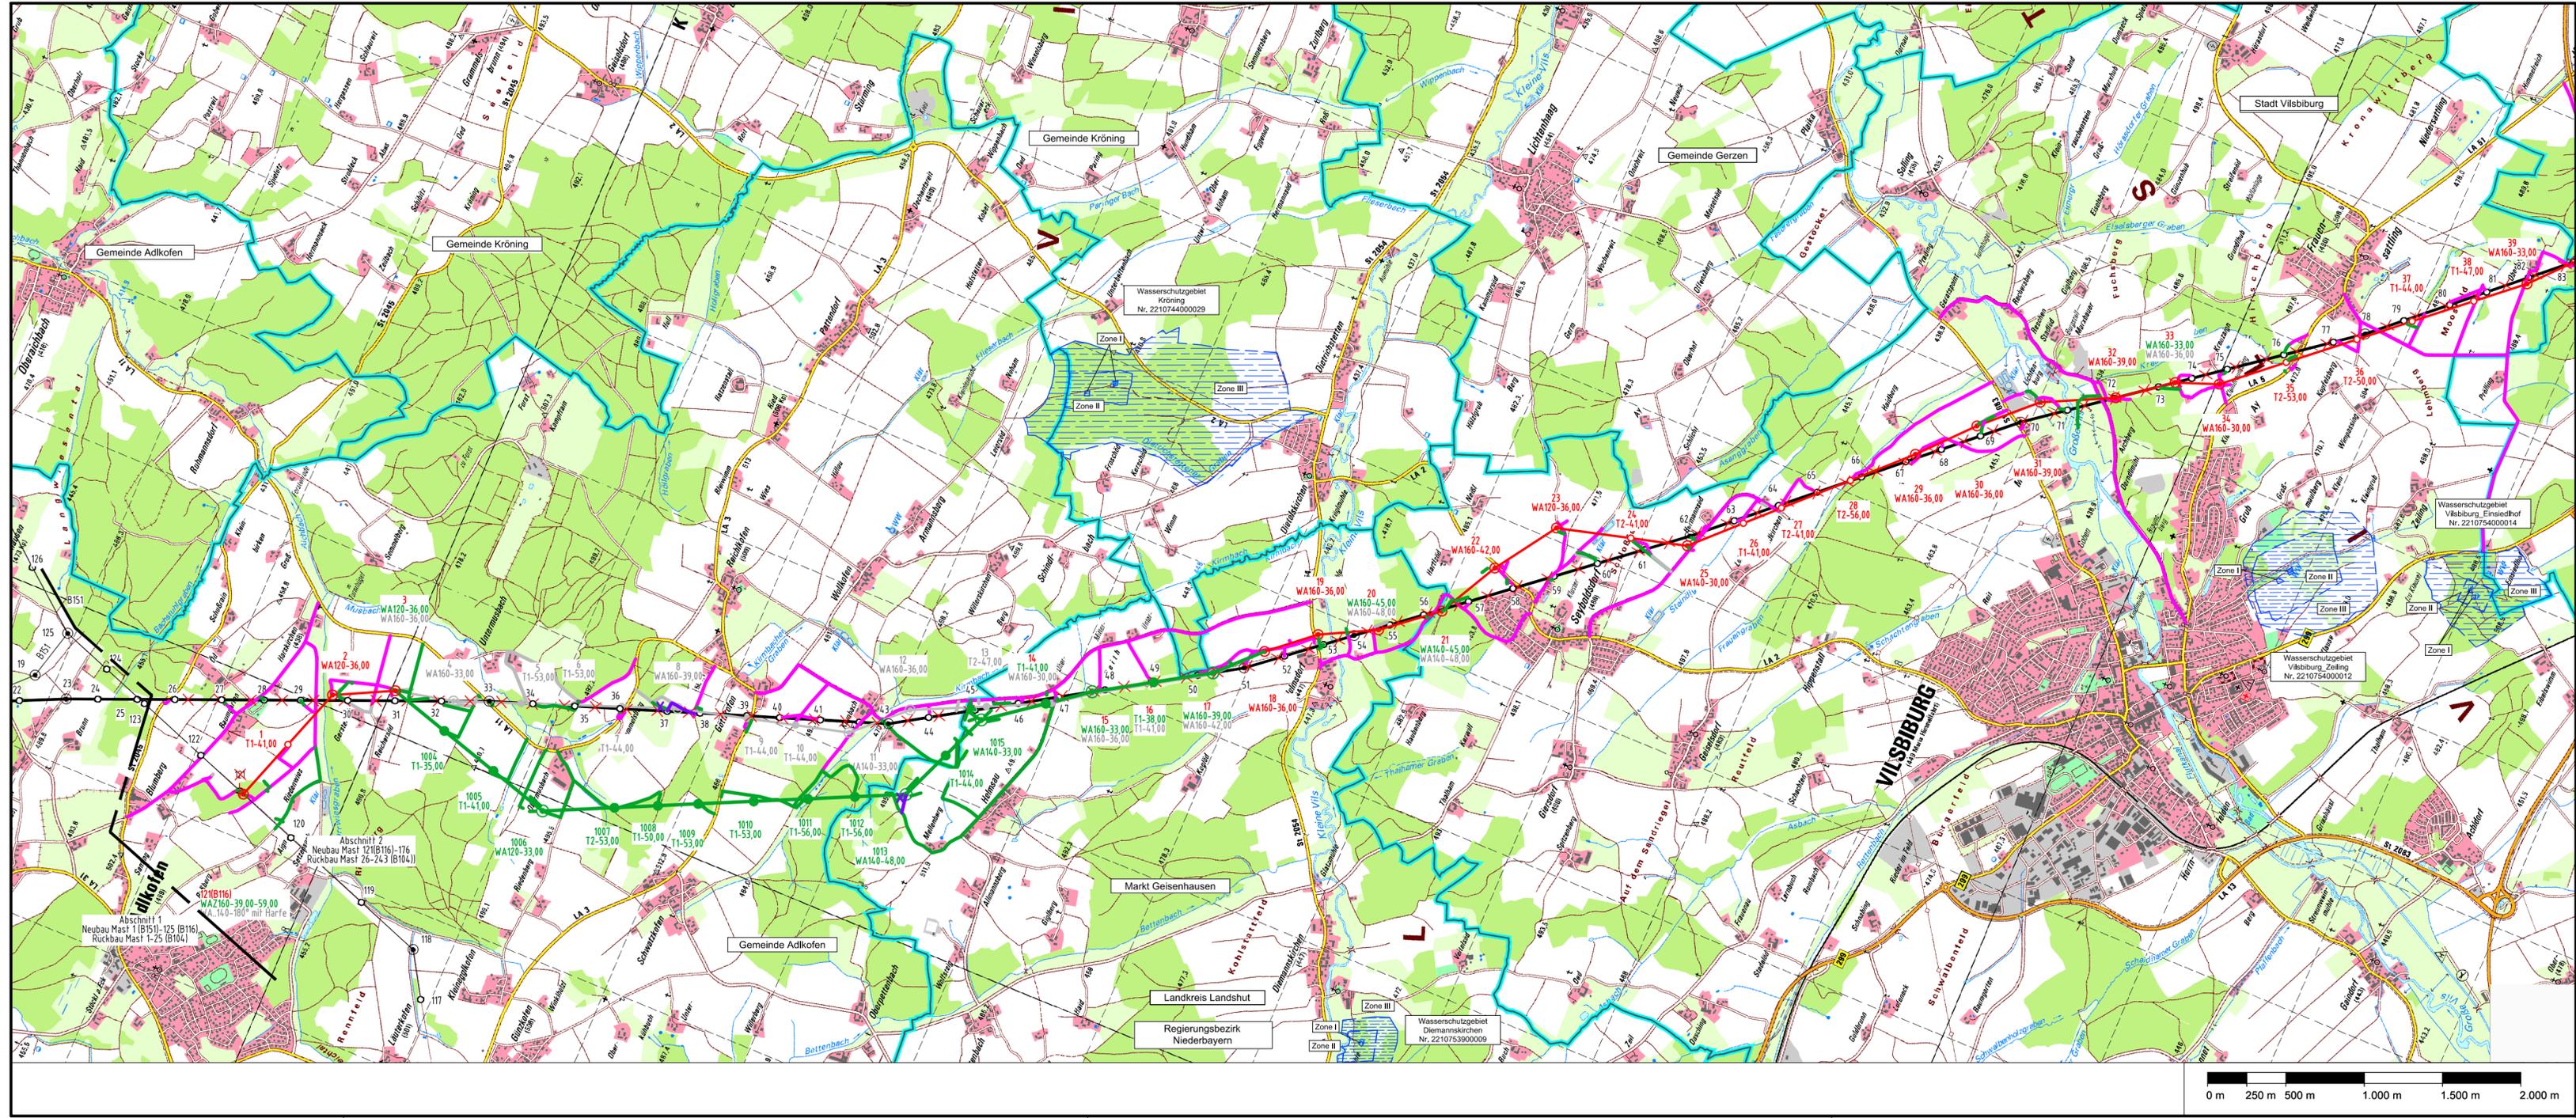


Schutzgebiete und schutzwürdige Bereiche

- Überschwemmungsschutzgebiet (ÜSG-Gebiet)
- Wasserschutzgebiet (Zone I, Zone II, Zone III)
- zu nutzende Straßen und Wege

Grenzen:

- Land
- Regierungsbezirk
- Kreis
- Stadt/Gem.

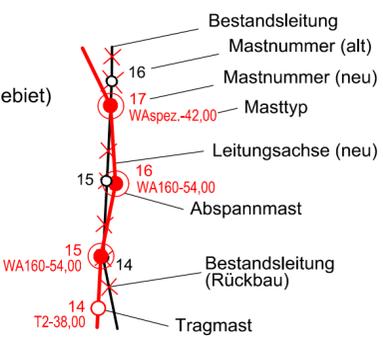

- Deckblatt Alter Stand
 - Deckblatt geändert
 - 2. Deckblatt Neuer Stand
- Geobasisdaten: Bayerische Vermessungsverwaltung

Planfeststellungsunterlage

Aufgestellt: 08.01.2016
 Bayreuth 31.03.2024
 TenneT TSO GmbH
 i.V. gez. Thomas Ehrhardt-Unglaub i.A. gez. Dirk Daßler

	Maßstab	Einheit	
	1:25.000	Meter	
	Datum	Name	
	Bearb. 13.12.2017	Deindl	
	Gepr. 13.12.2017	Hochholzer	
	Norm		
C	2. Deckblatt	15.03.2024	Lo
B	Deckblatt	15.07.2022	De
A	Deckblatt	27.05.2020	Fi
Zust.	Änderung	Datum	Name
			Urspr.:





380-kV-Ltg. Altheim - Matzenhof
Teilabschnitt 2: 380-kV-Ltg. Adlkofen-Matzenhof B152

Wegenutzungsplan

Mast Nr. 121(B116) - Mast Nr. 39(B152)
Rückbau B104 Mast Nr. 79 - Mast Nr. 141


2. Deckblatt

Schutzgebiete und schutzwürdige Bereiche

- Überschwemmungsschutzgebiet (ÜSG-Gebiet)
- Wasserschutzgebiet (Zone I, Zone II, Zone III)
- zu nutzende Straßen und Wege

Grenzen:

- Land
- Regierungsbezirk
- Kreis
- Stadt/Gem.

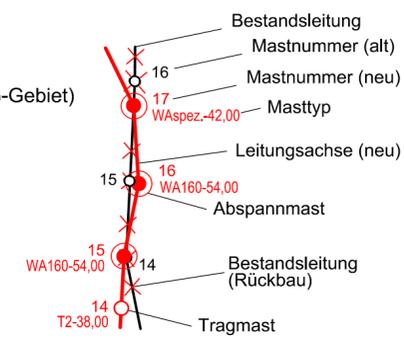

Geobasisdaten: Bayerische Vermessungsverwaltung



Planfeststellungsunterlage

Aufgestellt: ~~08.04.2010~~
Bayreuth **31.03.2024**
TenneT TSO GmbH

i.V. gez. Thomas Ehrhardt-Unglaub i.A. gez. Dirk Daßler

	Maßstab	Einheit
	1:25.000	Meter
	Datum	Name
	Bearb. 13.12.2017	Deindl
	Gepr. 13.12.2017	Hochholzer
	Norm	

C	2. Deckblatt	15.03.2024	Lo
B	Deckblatt	15.07.2022	De
A	Deckblatt	27.05.2020	Fi
Zust.	Änderung	Datum	Name
	Urspr.:		

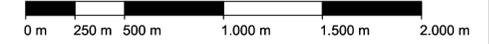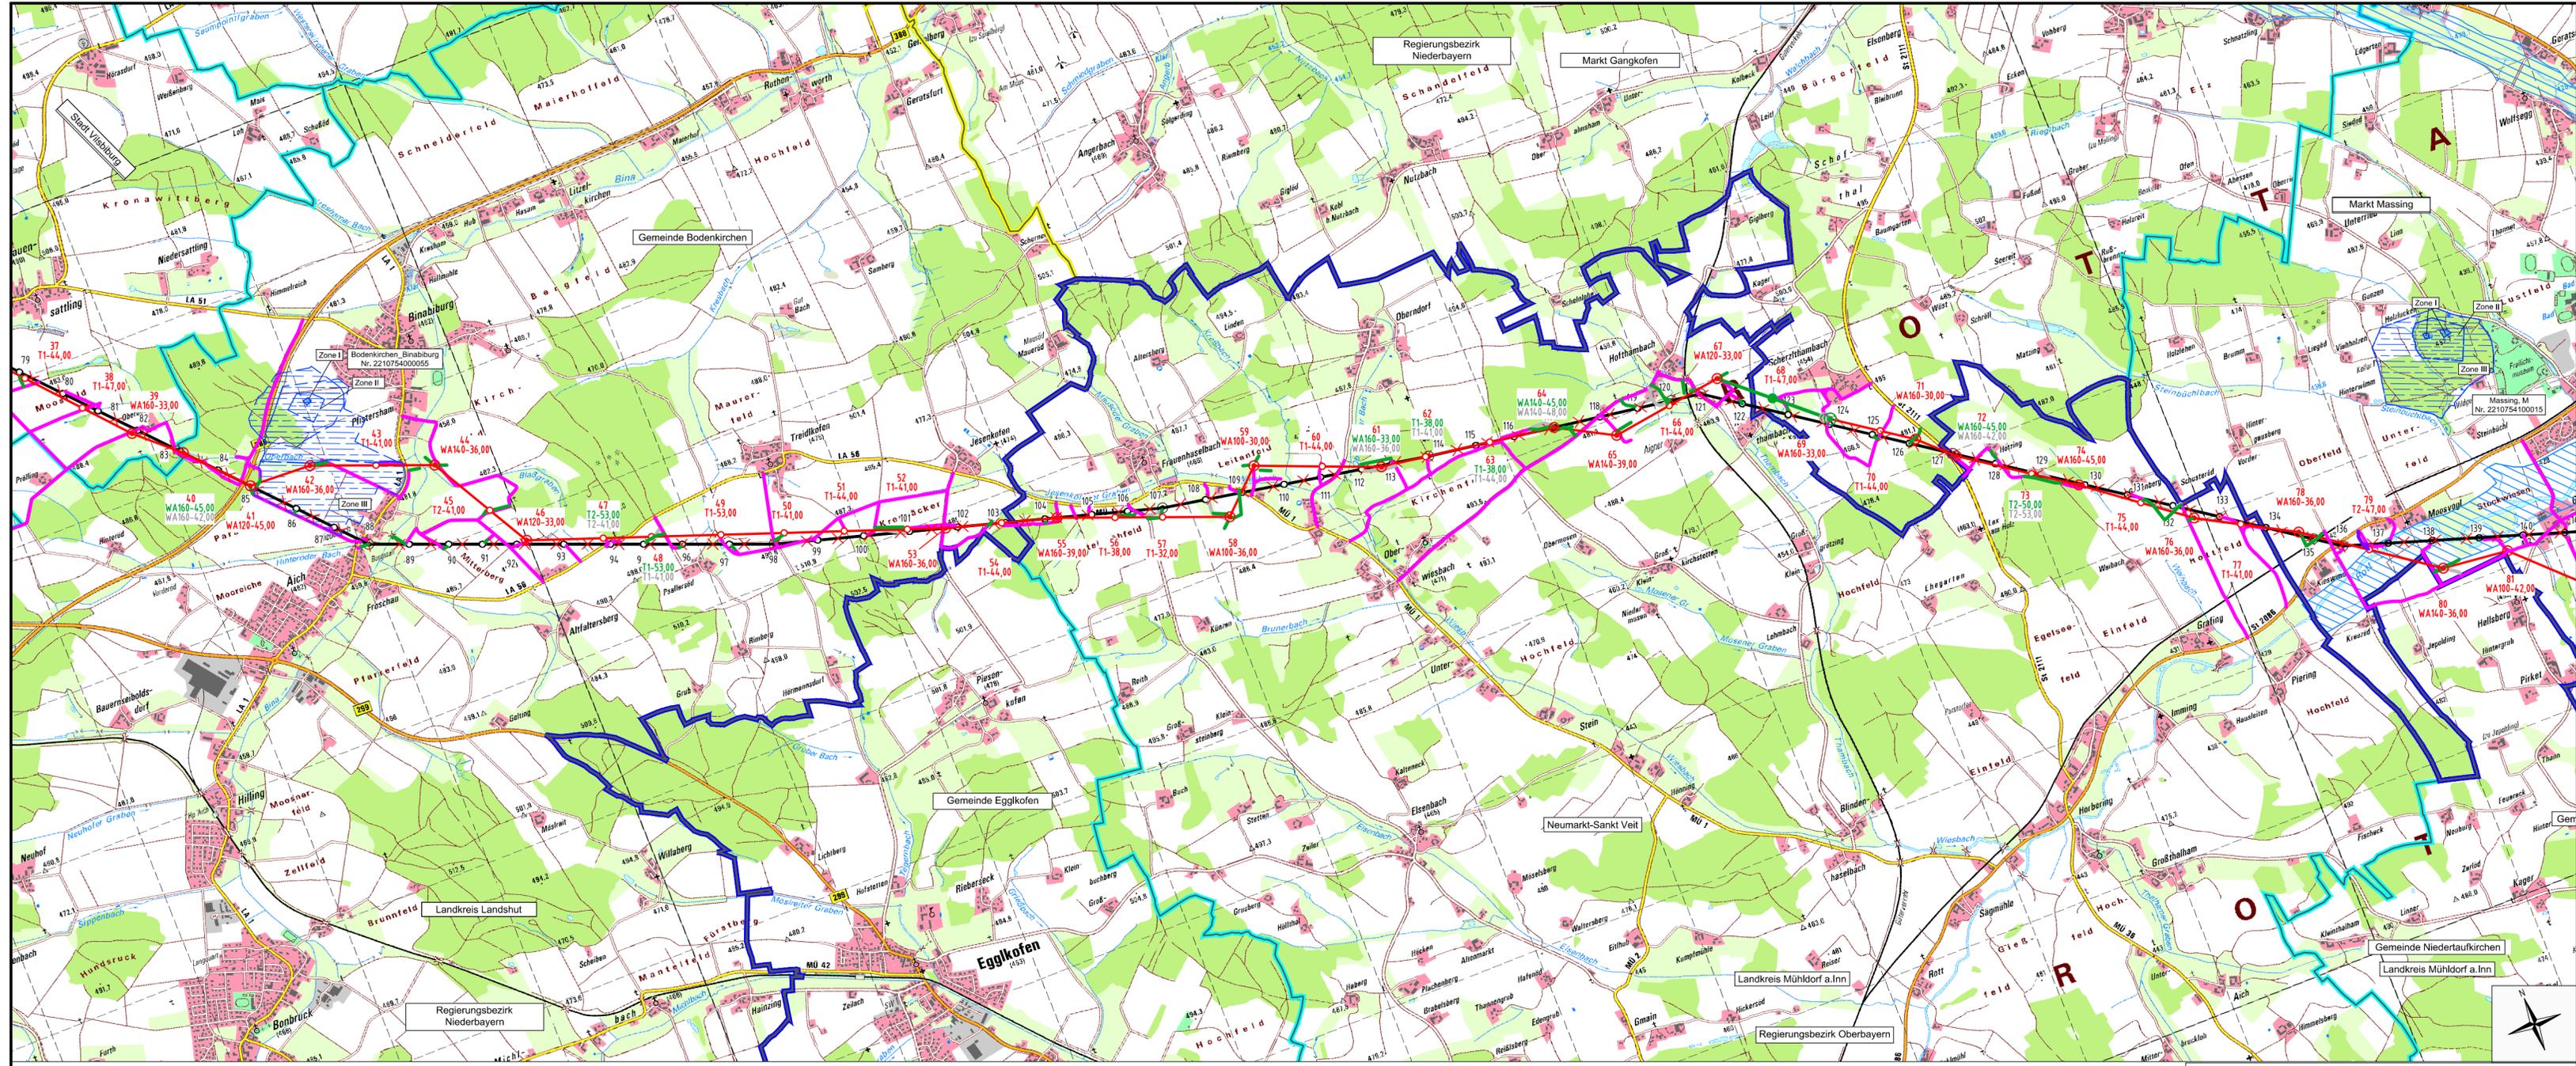



380-kV-Ltg. Altheim - Matzenhof
Teilabschnitt 2: 380-kV-Ltg. Adlkofen-Matzenhof B152

Wegenutzungsplan

Mast Nr. 81 - Mast Nr. 129 131

Rückbau B104 Mast Nr. 139 - Mast Nr. 200


2. Deckblatt

Schutzgebiete und schutzwürdige Bereiche

-  Überschwemmungsschutzgebiet (ÜSG-Gebiet)
-  Wasserschutzgebiet (Zone I, Zone II, Zone III)
-  zu nutzende Straßen und Wege

Grenzen:

- Land 
- Regierungsbezirk 
- Kreis 
- Stadt/Gem. 

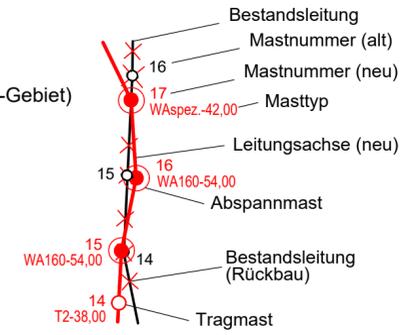

Geobasisdaten: Bayerische Vermessungsverwaltung



Planfeststellungsunterlage

Aufgestellt: ~~08.01.2018~~
Bayreuth **31.03.2024**
TenneT TSO GmbH

i.V. gez. Thomas Ehrhardt-Unglaub i.A. gez. Dirk Daßler

	Maßstab	1:25.000	Einheit	Meter
	Datum		Name	
	Bearb.	20.12.2017	Wendelberger	
	Gepr.	20.12.2017	Tenneyer	
	Norm			

B	2. Deckblatt	14.02.2024	Lo	
A	Deckblatt	25.08.2020	Pa	
Zust.	Änderung	Datum	Name	Urspr.:

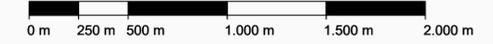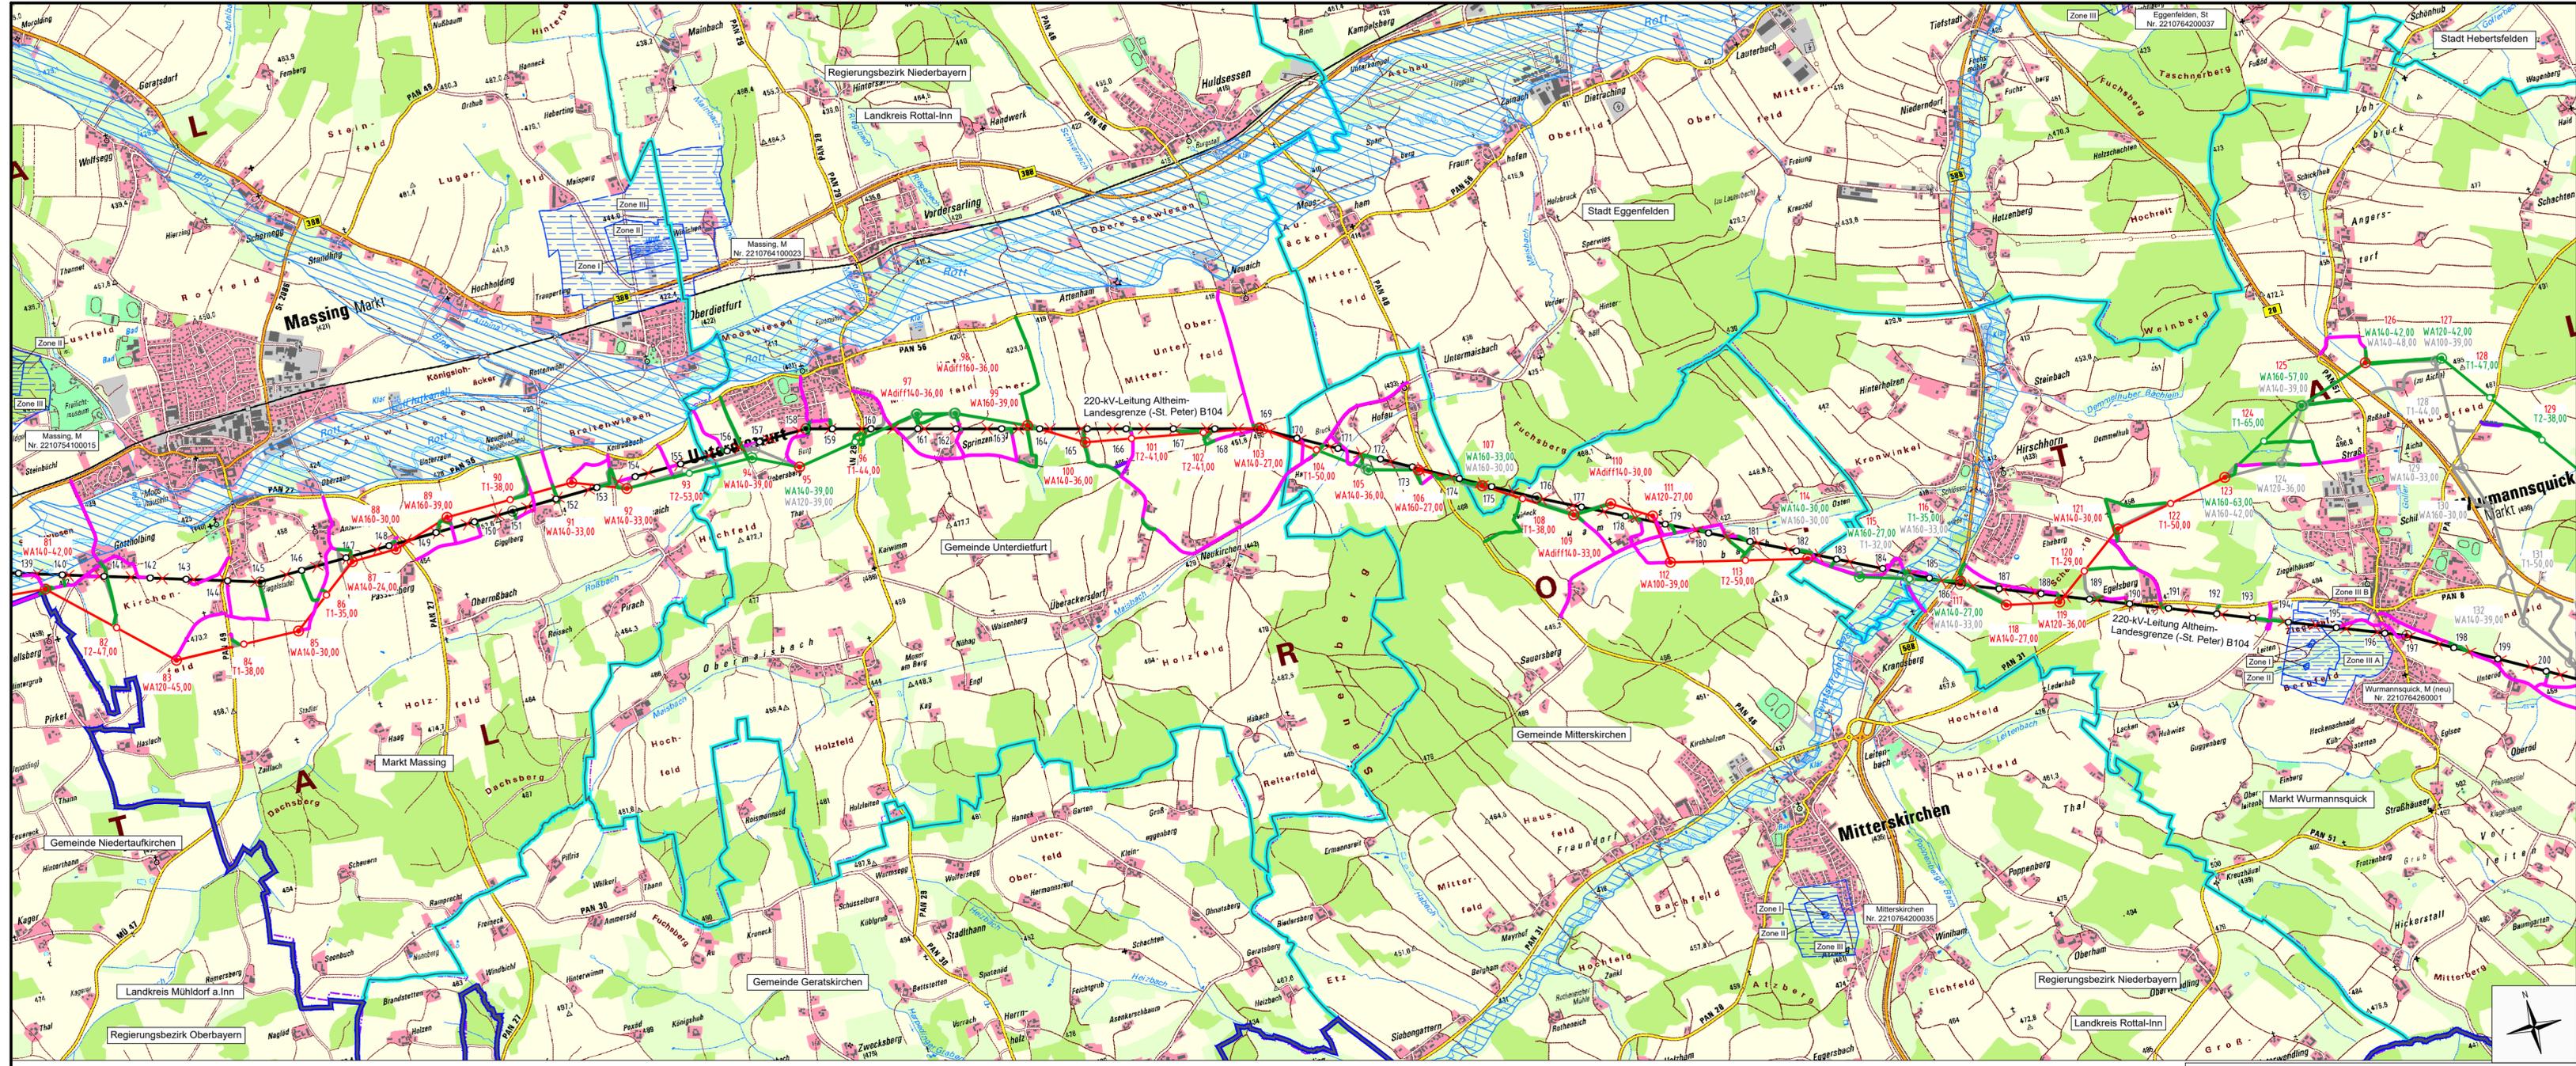



380-kV-Ltg. Altheim - Matzenhof
Teilabschnitt 2: 380-kV-Ltg. Adlkofen-Matzenhof B152

Wegenutzungsplan

Mast Nr. 129 131 - Mast Nr. 34 (B153)
Rückbau B104 Mast Nr. 199 - Mast Nr. 243


2. Deckblatt

Schutzgebiete und schutzwürdige Bereiche

- Überschwemmungsschutzgebiet (ÜSG-Gebiet)
- Wasserschutzgebiet (Zone I, Zone II, Zone III)
- zu nutzende Straßen und Wege

Grenzen:

- Land
- Regierungsbezirk
- Kreis
- Stadt/Gem.

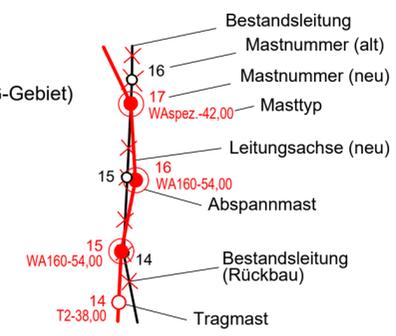

Deckblatt Alter Stand
Deckblatt geändert
2. Deckblatt Neuer Stand
Geobasisdaten: Bayerische Vermessungsverwaltung



Planfeststellungsunterlage

Aufgestellt: ~~08.01.2018~~
Bayreuth **31.03.2024**
Tennet TSO GmbH
i.V. gez. Thomas Ehrhardt-Unglaub i.A. gez. Dirk Daßler

	Maßstab 1:25.000	Einheit Meter
--	---------------------	------------------

	Datum	Name
Bearb.	20.12.2017	Wendelberger
Gepr.	20.12.2017	Temeyer
Norm		

Zust.	Änderung	Datum	Name	Urspr.:
B	2. Deckblatt	14.02.2024	Lo	
A	Deckblatt	25.08.2020	Pa	

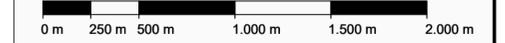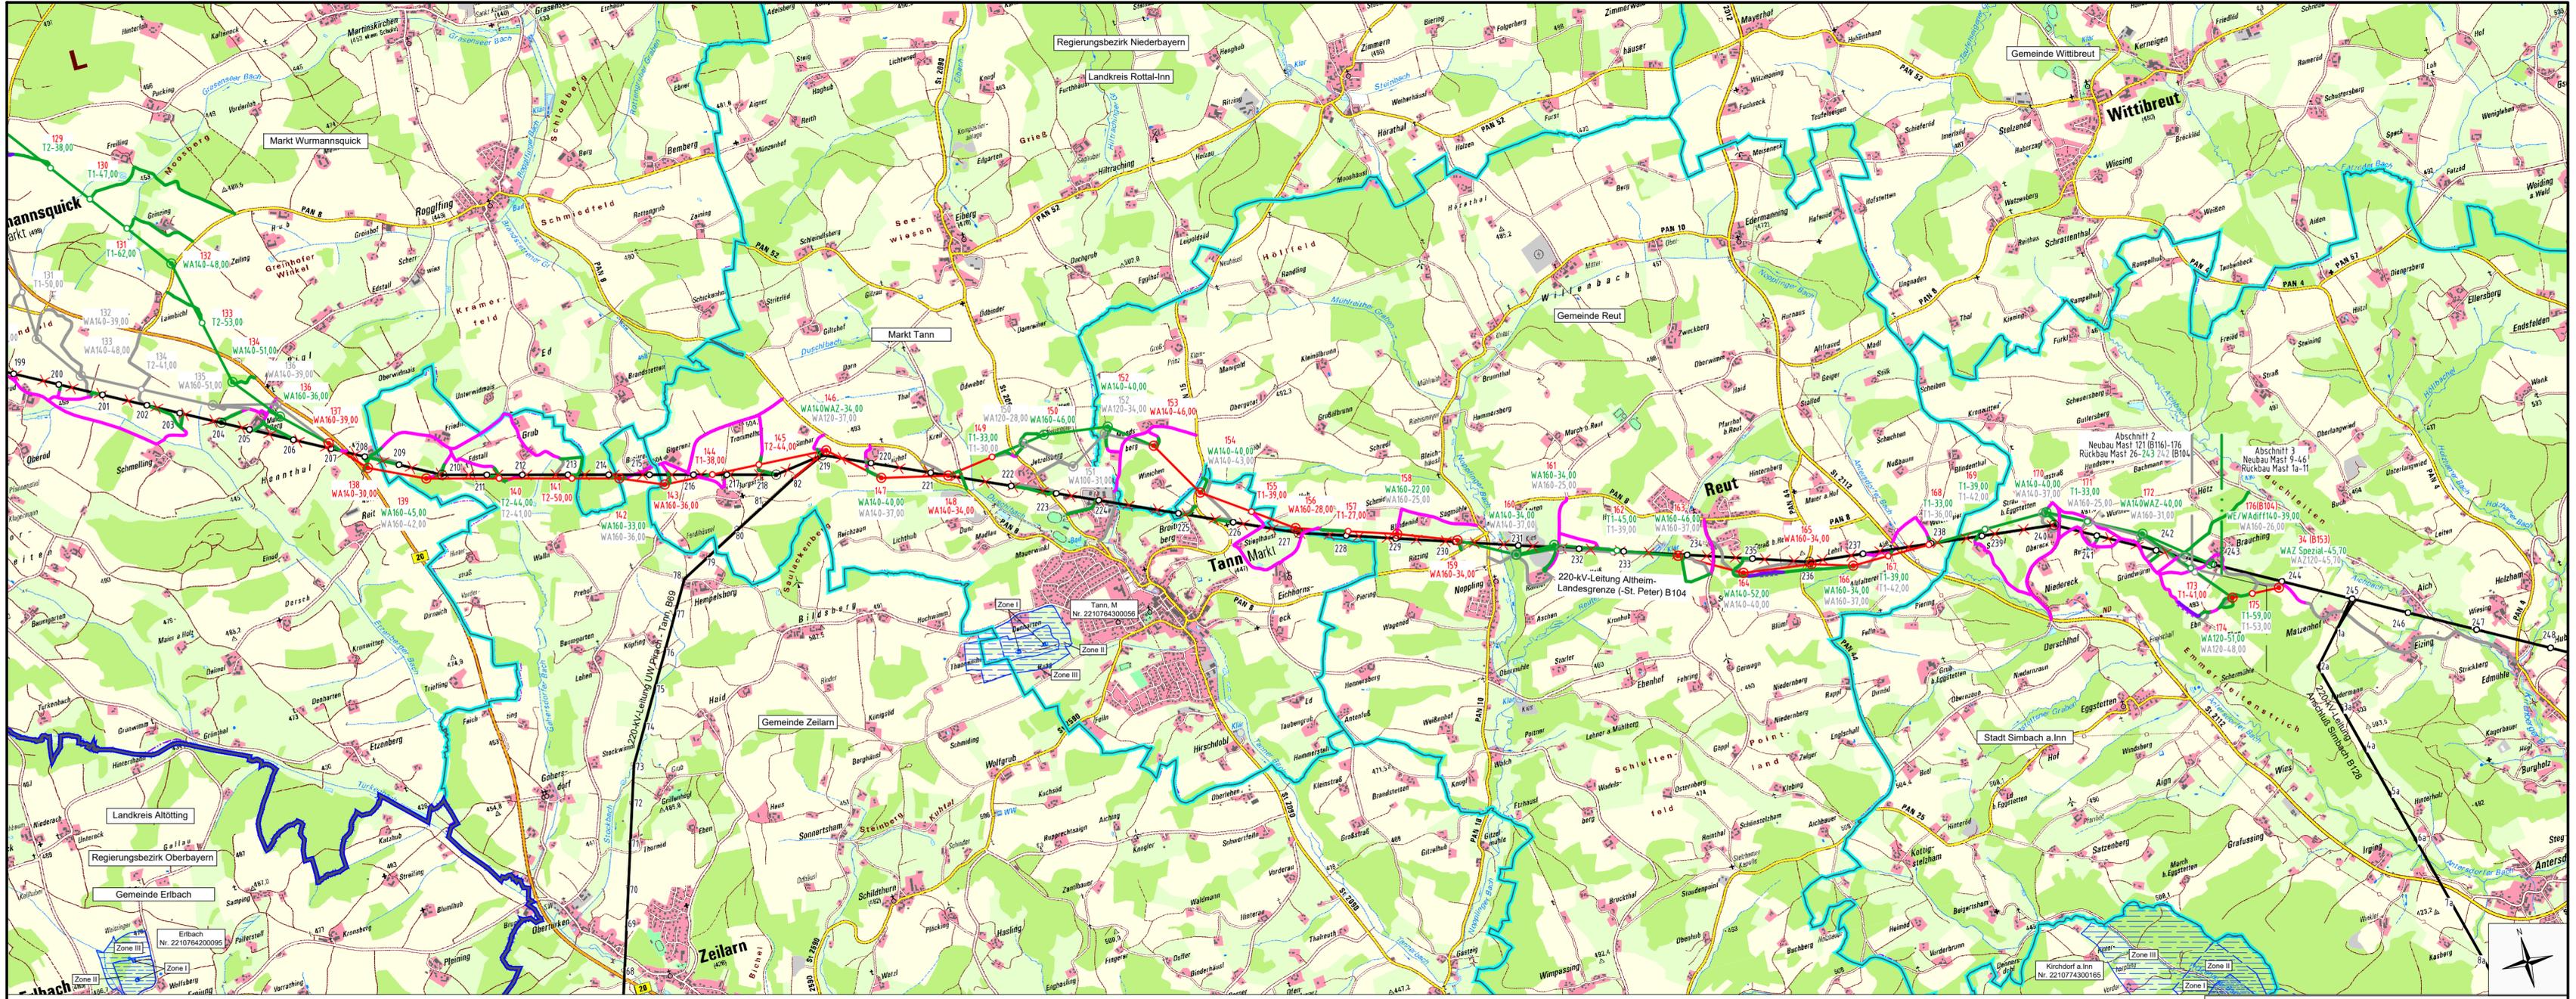




380-kV-Leitung Altheim - Matzenhof
Teilabschnitt 2 : 380-kV-Ltg. Adlkofen-Matzenhof B152

Wegenutzungsplan
Innquerung
Deckblatt

Schutzgebiete und schutzwürdige Bereiche


- Vogelschutzgebiet (VSG)
- Fauna-Flora-Habitat-Gebiet (FFH-Gebiet)
- Ramsar-Gebiet / Europareservat
- Naturschutzgebiet (NSG)
- Landschaftsschutzgebiet (LSG)
- Wasserschutzgebiet (Zone I, Zone II, Zone III)
- Funktionsfläche Wald (Österreich)
- zu nutzende Straßen und Wege
- Deckblatt Alter Stand
- Deckblatt Neuer Stand

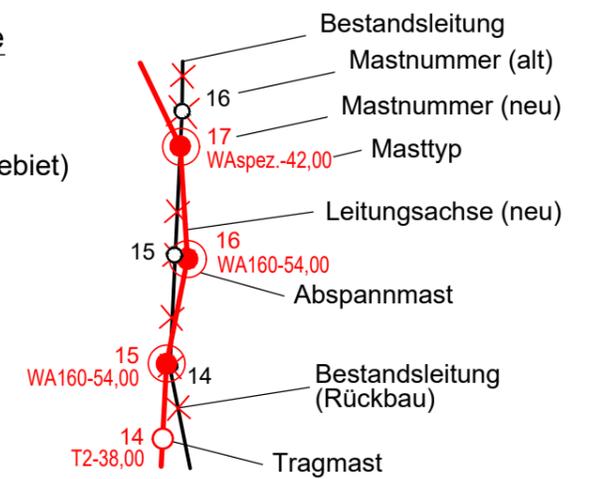

Grenzen:



Geobasisdaten: Bayerische Vermessungsverwaltung

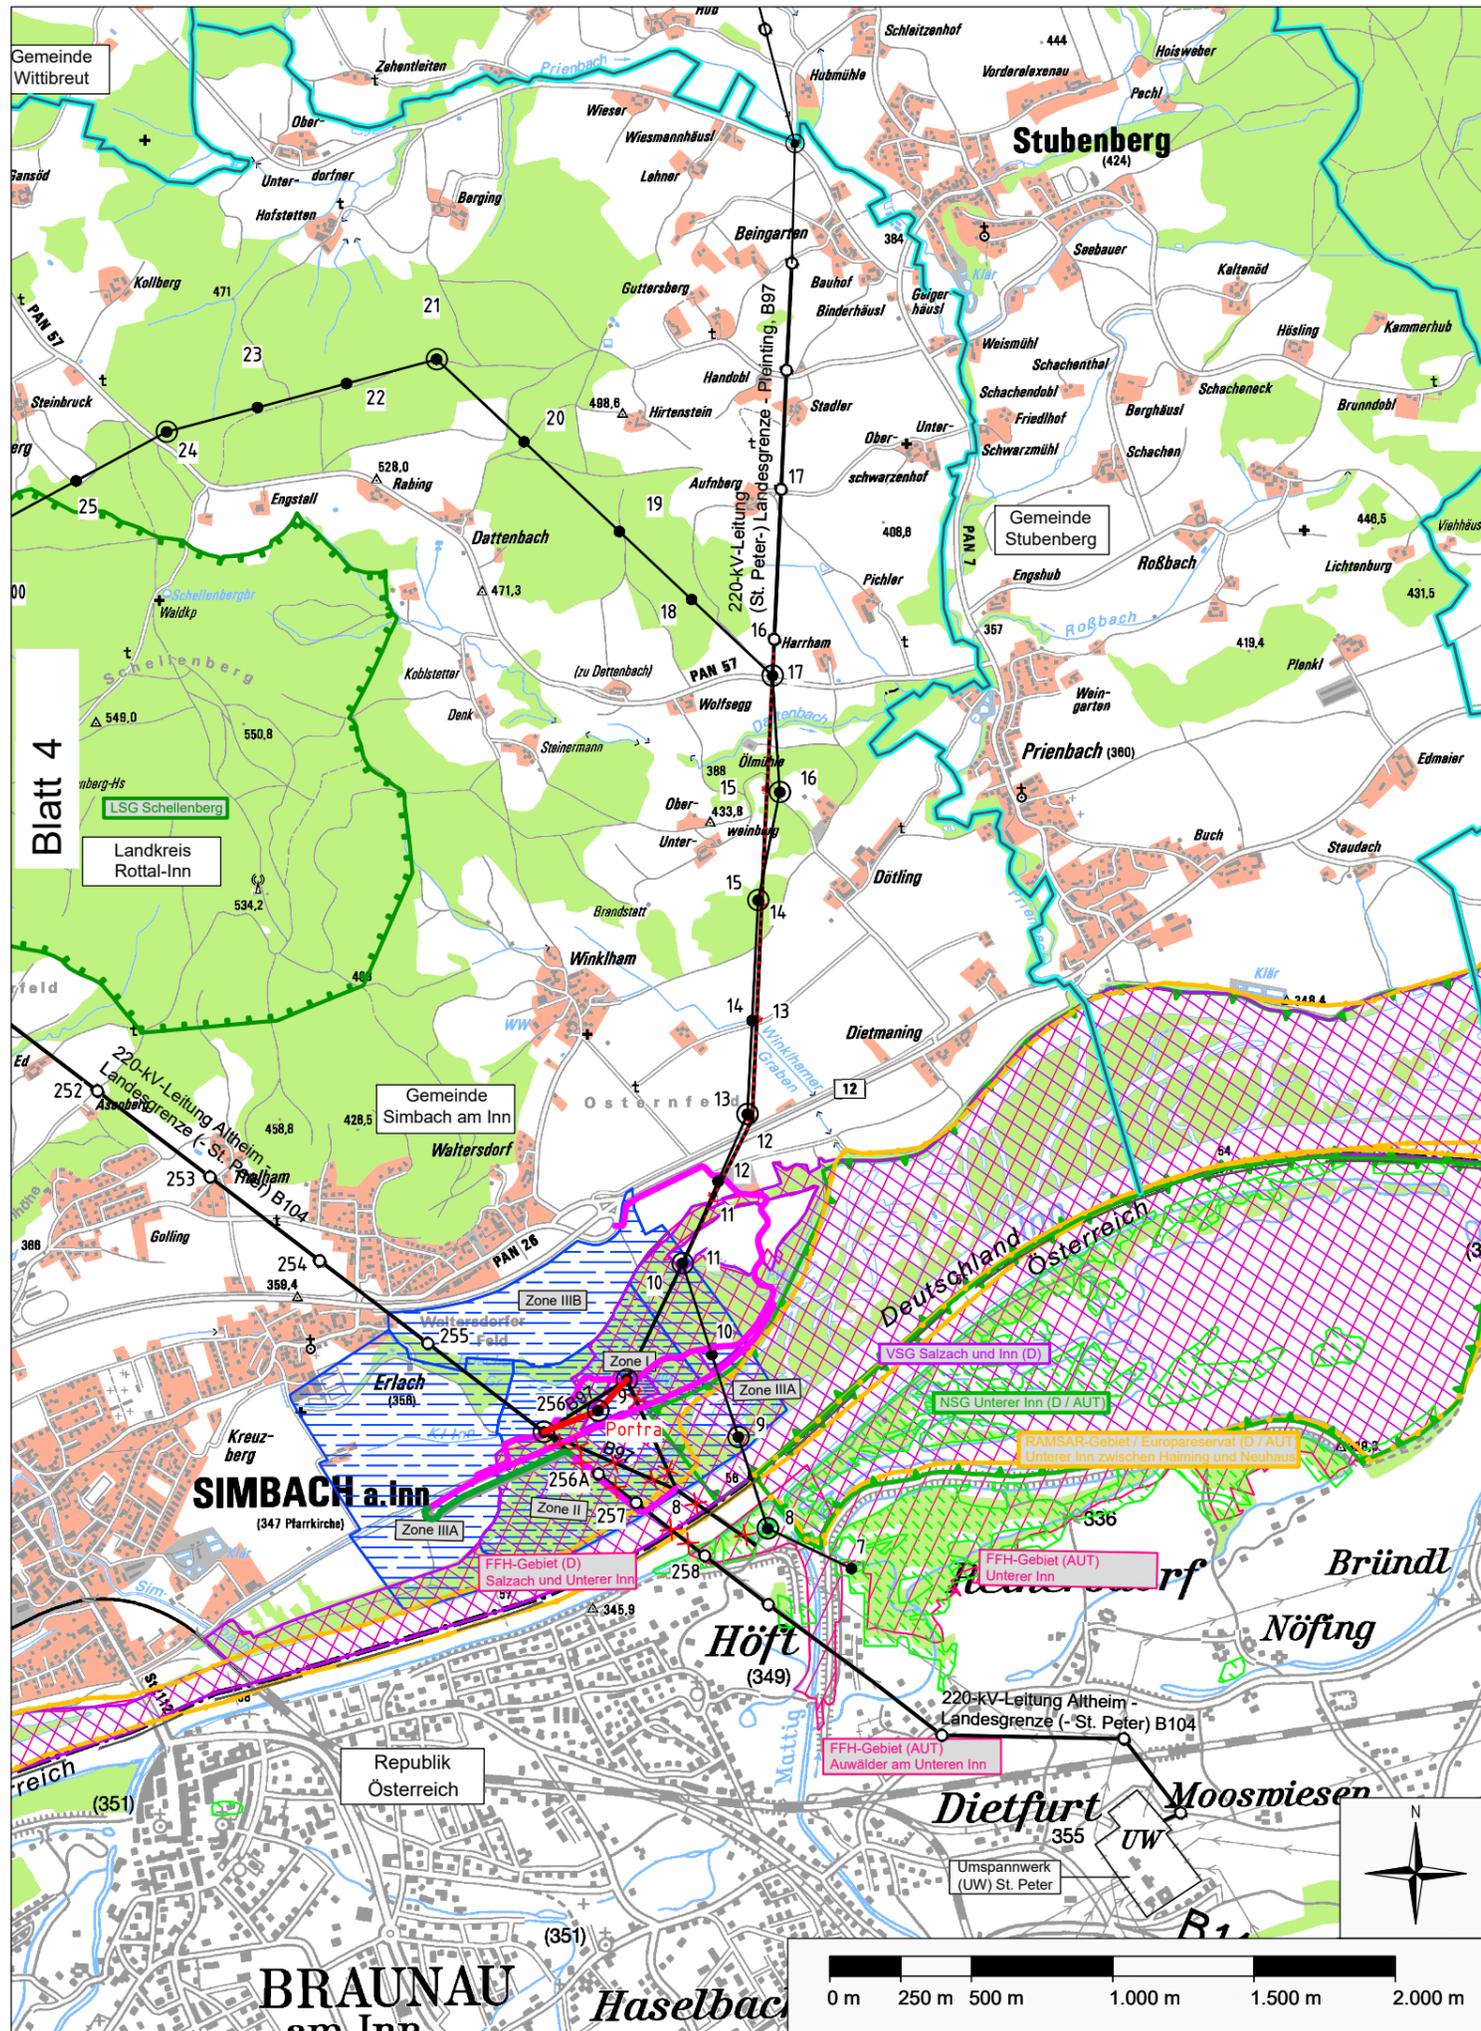

Planfeststellungsunterlage

Aufgestellt: 12.08.2022
Bayreuth
TenneT TSO GmbH
i.V. gez. Thomas Ehrhardt-Unglaub i.A. gez. Dirk Daßler

	Maßstab	Einheit	
	1:25.000	Meter	
	Datum	Name	
	Bearb. 14.12.2017	Deindl	
	Gepr. 14.12.2017	Hochholzer	
	Norm		
A	Deckblatt	15.07.2022	De
Zust.	Änderung	Datum	Name
		Urspr.:	